


屋階平面図

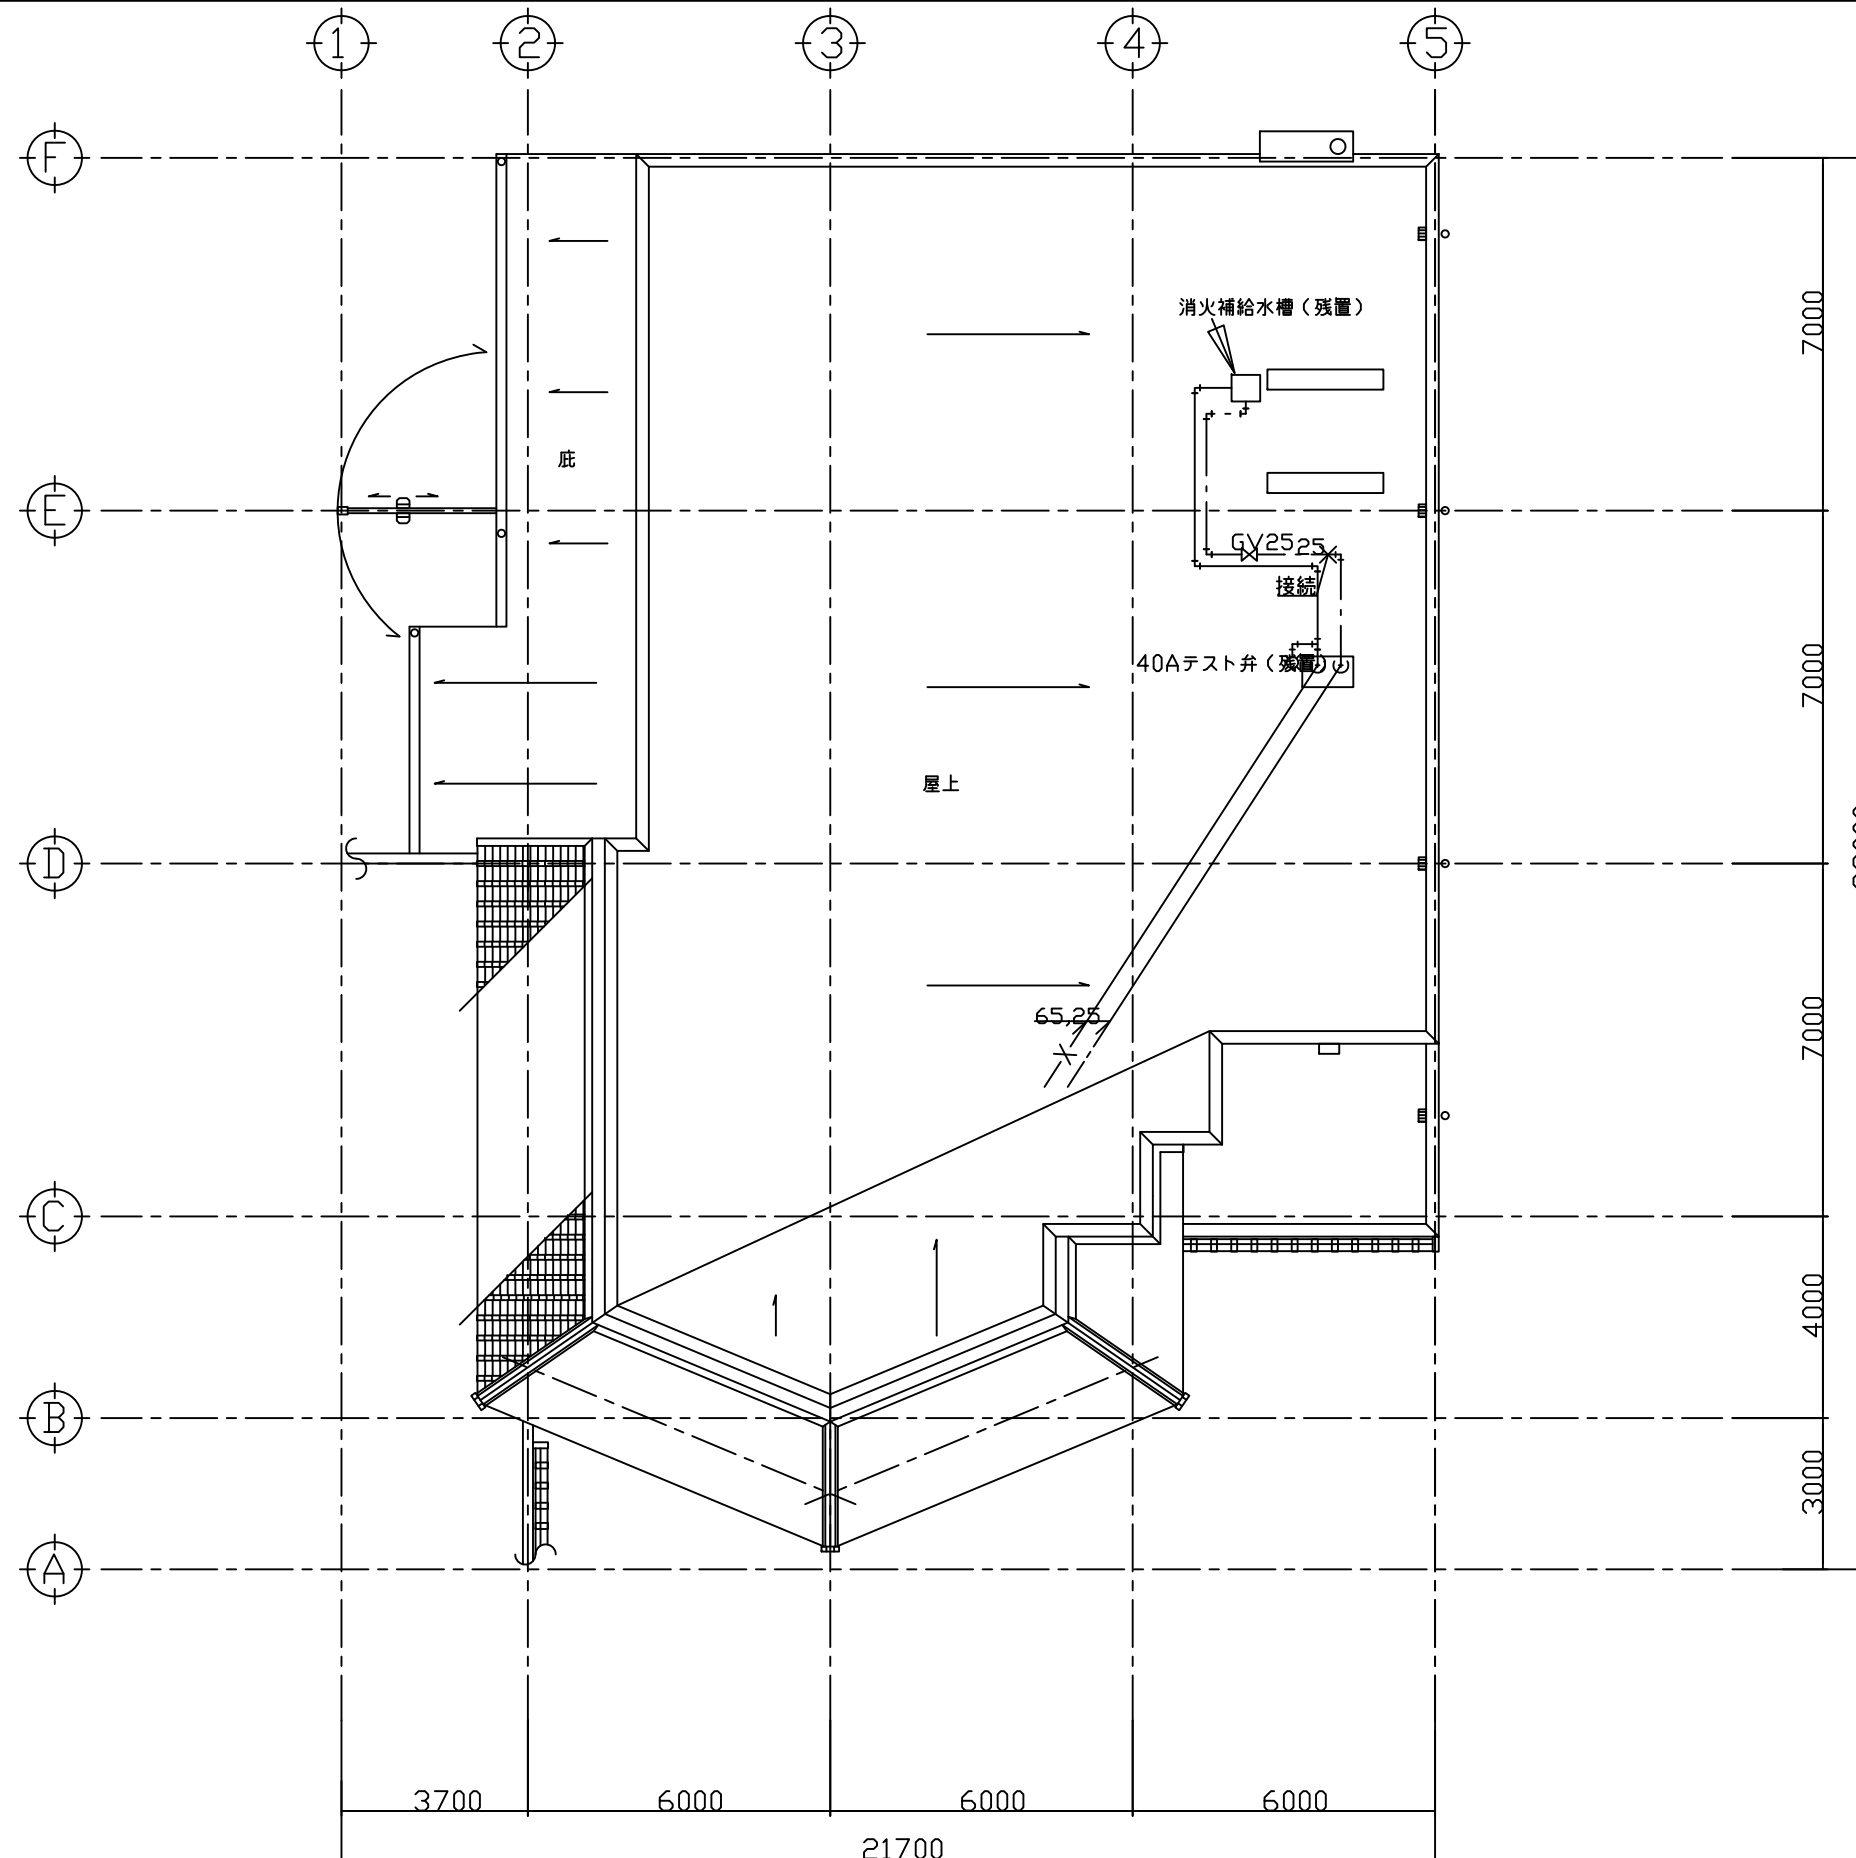

竣工図

工事件名 武蔵野芸能劇場配管改修工事

図面名称 屋階平面図 (新設)

日昇工業? 武蔵野支店

現場代理人 竣工年月日縮尺  
岩本 充弘 H28.03 1/150

全葉 No.  
22 17