


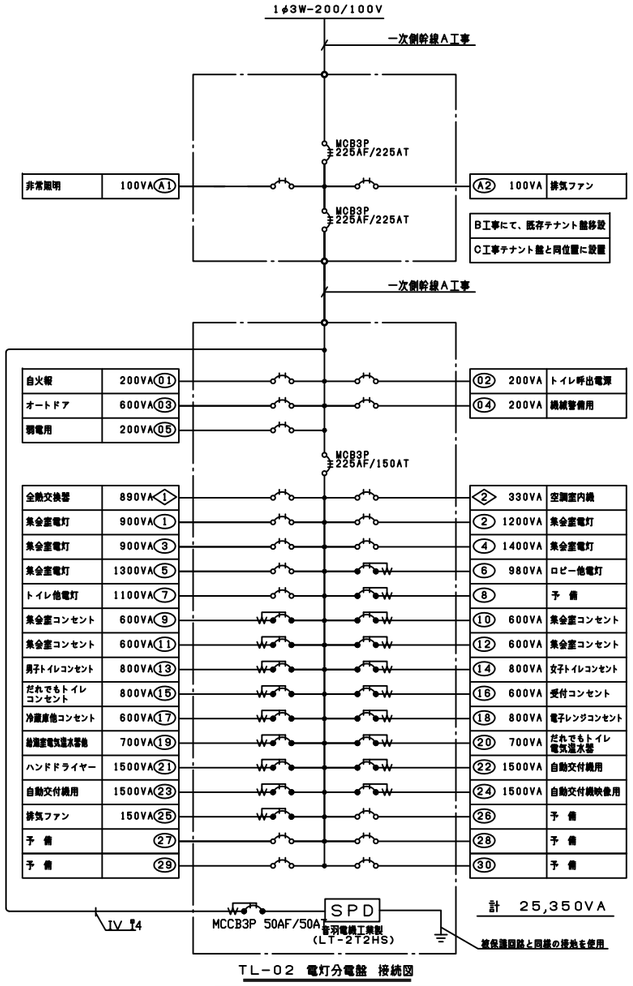


| | |
|---|---|
| ◎ | 75SLx2端子 |
| —— | S-5C-FB |

| | |
|---|---|
| ◉ | 6極2芯x2 |
| —— | ICT 0.65-2P |

| | |
|---|---|
| ◉LAN | 8極8芯x1 |
| L | パナソニック電工 NE31809<br>パナソニック電工 WNT1781K |
| —— | UTP(Cat5e)0.5-4P |
| —— | UTP(Cat5e)0.5-4P(OAフロア内) |

| | |
|---|---|
| H | ハーネスジョイント(4分岐) |
| | パナソニック電工 WT5435 |
| | パナソニック電工 NE31809 |
| | パナソニック電工 NE30005L |
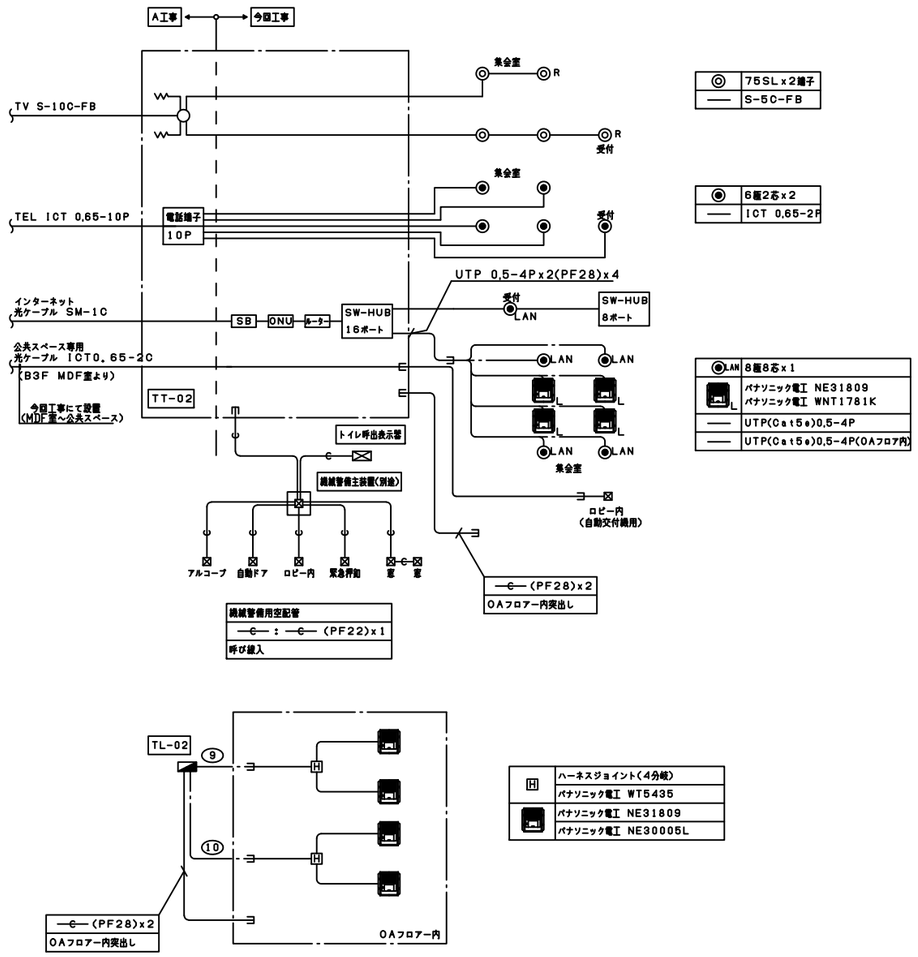
| 表示器(制御盤)1窓 | ブザー付扉下灯 | 復旧ボタン | 呼出ボタン |
|---|---|---|---|
| アイホンCBN-1C | アイホンNR-BZLA27/A | アイホンNBR-2A-1C | アイホンNBR-7HW |




| | |
|---|---|
| 電源電圧 | AC100V 50/60Hz (内部電源DC12V) |
| 形 | 埋込形 |
| 材 | 塩PCC t1.2 |
| 窓 | 磨窓 |
| 表示方式 | 呼出音と表示窓点灯 |

| | |
|---|---|
| 形 状 | 埋込形(JIS1個用スイッチボックス) |
| 材 質 | ABS樹脂 |
| | |
| | |

| | |
|---|---|
| 形 状 | 埋込形(JIS1個用スイッチボックス) |
| 材 質 | 自己消火性樹脂 |
| 備 考 | 引きひも式、押ボタン式兼用 |

系統図

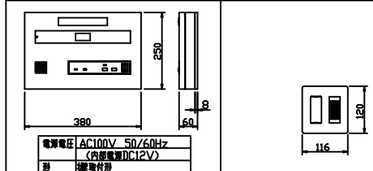


| | |
|---|---|
| ═══ | AE1.2-2C(PF16) |
| ═══ | AE1.2-3C(PF16) |

トイレ呼出設備機器姿図・系統図

照明器具姿図

| 非常用照明 埋込型 | 非常用照明 埋込型 | 逆富士型 ガード付 |
|---|---|---|
| Ⓐ ハロゲン13W x1 非常時のみ点灯(電池内蔵型) | Ⓑ ハロゲンランプ30Wx1 非常時のみ点灯(電池内蔵型) | Ⓒ FHF32Wx1 |
| | 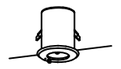 | |
| パナソニック電工 LB91630 | パナソニック電工 LB93630 | パナソニック電工 FSA41038F (ガード)FK41534 |
| 埋込下面開放型 | 埋込下面開放型 | ダウンライト |
| Ⓓ FHF32Wx2 | Ⓔ FL20Wx2 | Ⓕ EFA25EN/22x1 |
| | | |
| パナソニック電工 FSA42700A | パナソニック電工 FA22700A | パナソニック電工 NL77487K |
| ダウンライト | 埋込ルーバー | ダウンライト |
| Ⓖ EFD25EN/20Hx1 | Ⓗ FHP55Wx3 | Ⓘ ミニクリプトン60Wx1 |
| | | |
| パナソニック電工 HEA17150 | パナソニック電工 NDHU53765A | パナソニック電工 NL77410 |
| 線下灯 | ブラケット | ブラケット |
| Ⓙ FL20WX1 | Ⓚ EFD10Wx1 | Ⓛ LED2.7W |
| | | 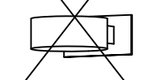 |
| パナソニック電工 HW2670 | パナソニック電工 HEW6175S | パナソニック電工 NNY20221C |
| ブラケット | ユニバーサルダウンライト(防水型) | スポットライト(ライティング・レール) |
| Ⓜ FHF32Wx1 | Ⓝ FL20Wx1 | Ⓞ FL20Wx1 |
| | | 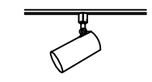 |
| パナソニック電工 HGW3231 | パナソニック電工 XLGD664K | パナソニック電工 HEA10900CE |

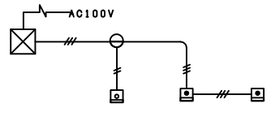竣工図

| | | | | | | | | | | | |
|---|---|---|---|---|---|---|---|---|---|---|---|
| 訂正 | | | | | 三井住友建設株式会社 | 承認 | 承認 | 作図 | 平面図 | — | 工事名称 (仮称)三鷹駅前公共スペース内装工事 |
| | | | | | | | | | 立面図 | | 図面名称 盤接続図・系統図・姿図 |
| | | | | | | | | | 断面図 | — | |

2010.03.29
File No. E-01